


Portakabin®



Quality - this time - next time - every time



AS INSTALLED

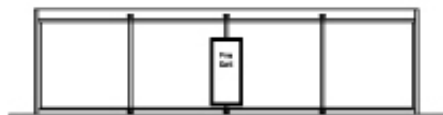

Achteraanzicht

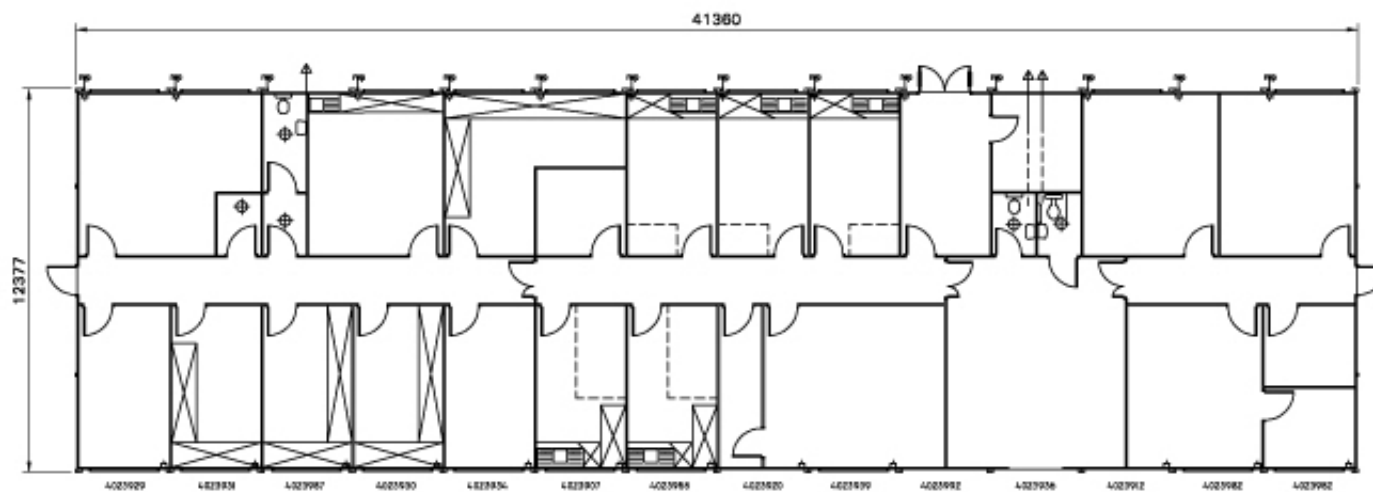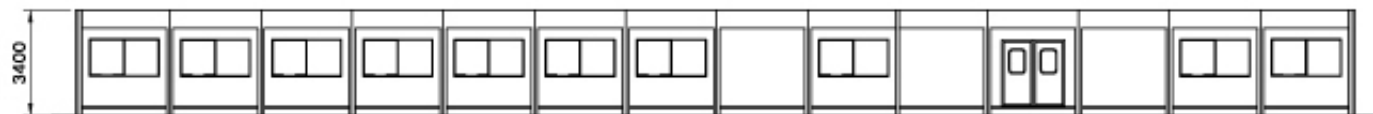

Vloeroppervlak: 496,30 m²

Voor meer informatie contacteert u uw lokale verhuurcentrum op: 0800 3456 000